


Detail Punkthalter M 1:1

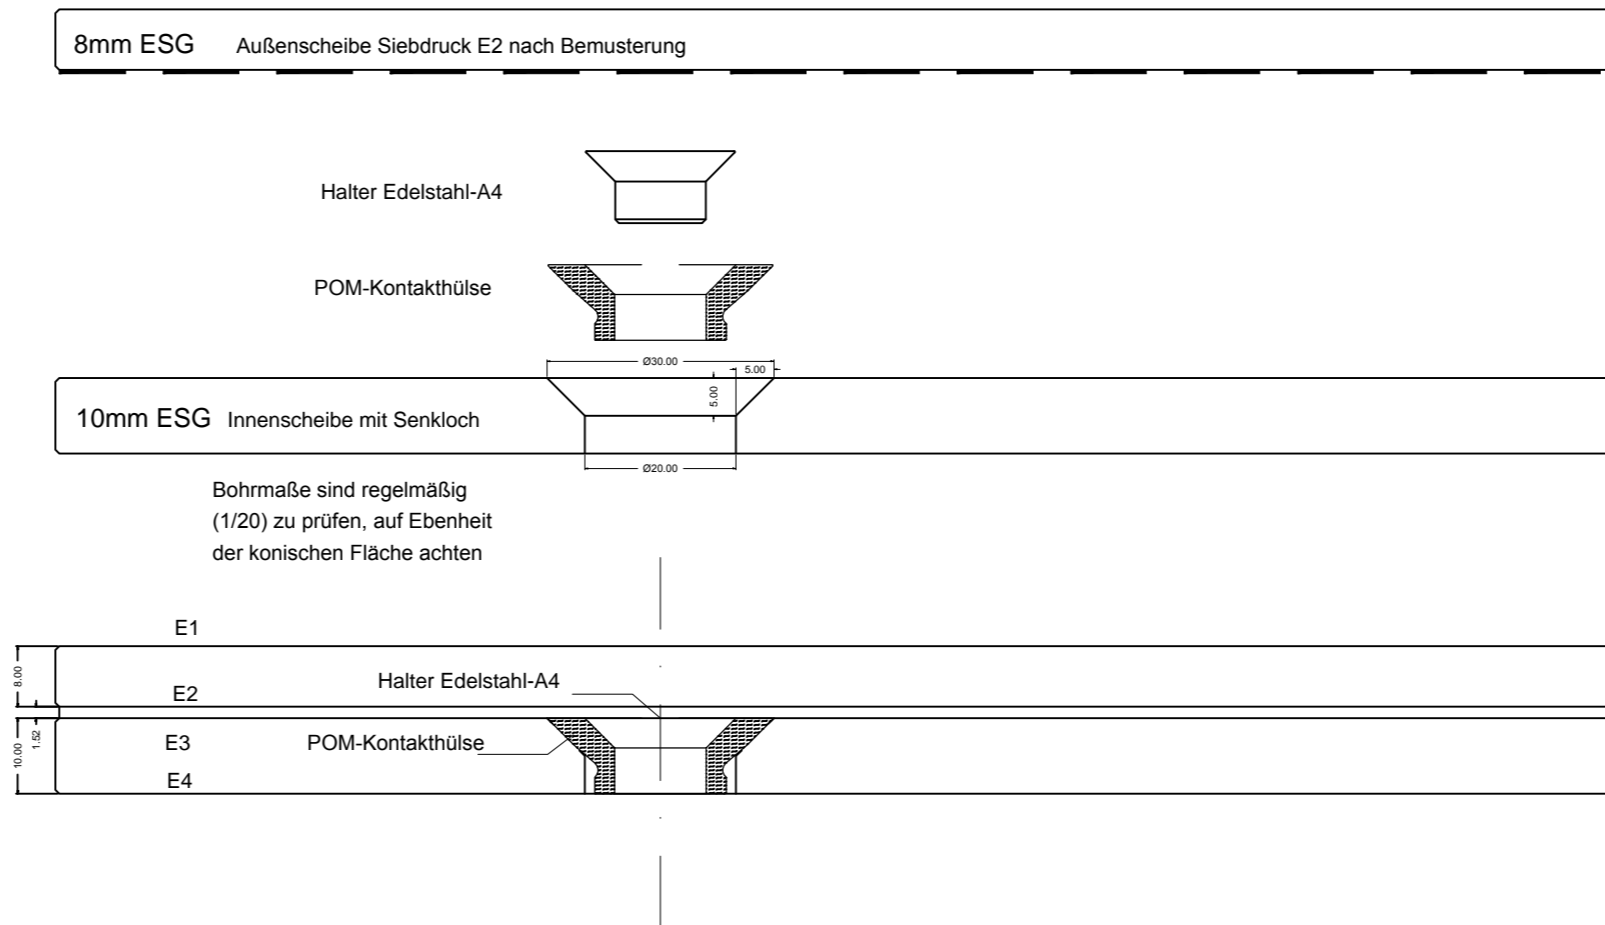



Index	Änderung	Datum	Projektleiter	66/4
-------	----------	-------	---------------	------


Die Vollständigkeit der Eintragungen und die Übereinstimmung mit der Ausführung bestätigt

Auftragnehmer	Objektüberwachung	Auftraggeber
gez. Datum:	gez. Datum:	gez. Datum:

Bestandsplanung HGW-WSCD_ - 425 -1111a

--	--

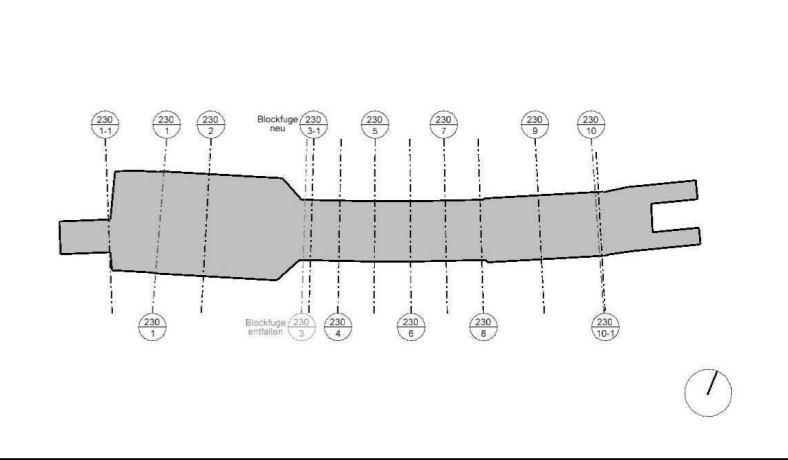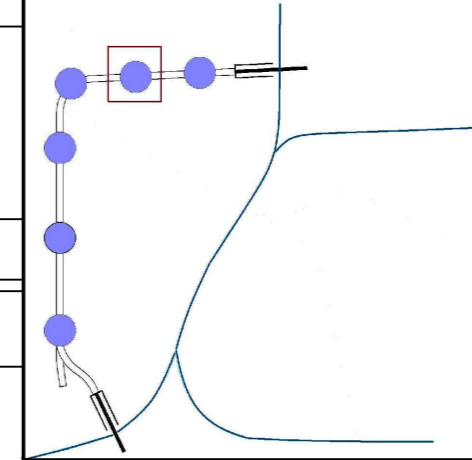


Hunsrückr Glasveredlung Wagener GmbH Co. KG
 Otto-Hahn-Str. 1 55481 Kirchberg
 Tel. +49 6763 9305-275 Fax +49 6763 9305-270
 metallbau@glaswagener.de
 www.arnold-glas.de

VE 425 - Wandverkleidung Glas Senkkopfhalter

		Maßstab	1:1	Blattgröße	A2
AN		Plan-Nr.	H G V - W S C D _ - 4 2 5 - 1 1 1 1 a		
Datum		Ursprungsplan.			
Zeichner		Kurztext	V O R P L A N S Y S T E M		
Sachbearb. --		Block-Nr.	- - - - -		
Projektleit.		Unterschrift Projektleiter:			